CW	ÜBERBAUUNG WEGMATT - SPITALSTRASSE 4c 6460 ALTDORF ASSETIMMO - BADENERSTRASSE 329 8003 ZÜRICH
	UNTERGESCHOSS 1:50
	PRJ: 892-15C GR: 75 / 126 GEZ: CJ
PLAN NR. 3030	architekturbüro **HEINZ MEIER AG** DIPL. ARCHITEKT ETH/SIA · BAHNHOFSTRASSE 66 · 6460 ALTDORF TELEFON 041 874 11 00 · TELEFAX 041 874 11 01 · WWW.ARCHITEKTUR.CH
	DAT: CJ 07.06.16 REV: CJ 25.01.19

OK.F.B. GEB. A	=	± 0.00	=	446.00 M Ü.M.	1	FIXPUNKT 35 00 81	= - 0.85 = 445.15 M Ü.M.
OK.F.B. GEB. B	=	± 0.00	=	446.00 M Ü.M.	2	FIXPUNKT 28 01 61	= + 0.83 = 446.83 M Ü.M.
OK.F.B. GEB. C	=	**- 1.00**	=	**445.00 M Ü.M.**	3	FIXPUNKT 35 00 82	= - 1.93 = 444.07 M Ü.M.
OK.F.B. GEB. D	=	- 0.50	=	445.50 M Ü.M.	4	FIXPUNKT 34 00 23	= - 0.48 = 445.52 M Ü.M.
OK.F.B. GEB. E	=	- 1.50	=	444.50 M Ü.M.	5	FIXPUNKT 34 00 11	= - 2.65 = 443.35 M Ü.M.

REVISIONSPLAN

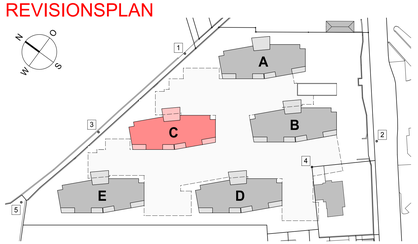

ALLE MASSE SIND VOM UNTERNEHMER AUF EIGENE VERANTWORTUNG ZU KONTROLLIEREN BEZW. AN ORT UND STELLE ZU NEHMEN UND UNSTIMMIGKEITEN DER BAULEITUNG MITZUTEILEN!

BA	= BODENABLAUF	UK	= UNTERKANT		BETON
BFB	= BETONFENSTERBANK	F	= FERTIG		KALKSANDSTEIN
MFB	= METALLFENSTERBANK	R	= ROH		BACKSTEIN
BK	= BRÜSTUNGSKNICKE	OK	= OBERKANT		LEICHTBAUWAND
BR	= BRÜSTUNG	LP	= LÖSCHPOSTEN		WÄRMEDÄMMUNG
B	= FENSTERBANK	BD	= BODENDURCHBRUCH		BACKSTEIN NICHTTRAGEND
ST	= STURZ	WD	= WANDDURCHBRUCH	▼	ROH
SCHW	= SCHWELLE	DD	= DECKENDURCHBRUCH	▽	FERTIG
OK	= OBERKANT	WS	= WANDSCHLITZ		

A	ÖFFNUNGSRICHTUNGEN FENSTER ANGEPASST.	CJ 25.07.16	-	-	-
B	DÄMMUNG UNTER BODENPLATTE GEM. ANG. ING.	CJ 25.11.16	-	-	-
C	U31 UNTERTEILT IN ZU TROCKNUNGSRAUM, WMTU, LAVABO ENTFÄLLT, U11 DISPO, WMTU ENTFÄLLT, KELLERUNTERTEILUNG SCHUTZRAUM NEU.	CJ 08.03.17	-	-	-
D	KELLERUTEILUNGEN DEFINIERT.	CJ 11.01.18	-	-	-
E	RAUMBEZEICHNUNG ANGEPASST IN DISPO 1 / DISPO 2	CJ 28.02.18	-	-	-
F	FENSTERÖFFNUNGSMARTEN, AUSBAU RÄUME, LICHT-SCHACHT KELLERLÜFTUNG ERGÄNZT. REVISION ALLG.	CJ 25.01.19	-	-	-

TÜRHÖHE: OK. SCHWELLE / OK. FERTIG HÖHERER BODEN BIS UK. ROHER STURZ

FENSTERHÖHE: OK. FERTIG FENSTERBANK / SCHWELLE BIS BIS UK. ROH AUSSENDÄMMUNG / METALLSTURZ

WÄNDE
DACHPAPPENSTREIFEN AUF 1.LAGE KS-MAUERWERK
DECKENLAGER BEI NICHT TRAGENDEN WÄNDEN PS81 20mm

BODENAUFBAU UG

Zementüberzug	4 cm
Stahlbeton	30 cm
Swisspor XPS 500 SF	14 cm
Magerbeton oder Sand	5 cm
Kieskoffer nach ang. Ing.	

BODENAUFBAU EG

Bodenbelag	1 cm
Anhydritunterlagsboden	6 cm
Bodenheizungsrohre	
Trittschalldämmung (TTS)	2 cm
EPS 30	4 cm
Stahlbeton	28 cm

BODENAUFBAU 1.OG-3.OG

Bodenbelag	1 cm
Anhydritunterlagsboden	6 cm
Bodenheizungsrohre	
Trittschalldämmung (TTS)	2 cm
EPS 30	2 cm
Stahlbeton	26 cm
Weissputz	1 cm

BODENAUFBAU ATTIKA

Bodenbelag	1 cm
Anhydritunterlagsboden	6 cm
Bodenheizungsrohre	
Trittschalldämmung (TTS)	2 cm
EPS 30	3 cm
Leichtbeton	15 cm
Stahlbeton	26 cm
Weissputz	1 cm

AUSSENWAND AUFBAU UG

Stahlbeton	25 cm
Schwarzanstrich	
Swisspor XPS 500 SF	14 cm
Filtermatte Delta MS	

AUSSENWAND AUFBAU SOCKEL

Weissputz	1 cm
Backstein	15 cm
Schwarzanstrich	
Swisspor XPS 500 SF	24 cm
Aussenputz	1 cm

BODENAUFBAU TREPPENHAUS UG

Bodenbelag	1 cm
Zementunterlagsboden	6 cm
Stahlbeton	30 cm
Swisspor XPS 500 SF	14 cm
Magerbeton oder Sand	5 cm
Kieskoffer nach ang. Ing.	

BODENAUFBAU TREPPENHAUS EG

Bodenbelag	1 cm
Anhydritunterlagsboden	6 cm
Trittschalldämmung (TTS)	2 cm
EPS 30	7 cm
Stahlbeton	28 cm
Weissputz	1 cm

BODENAUFBAU TREPPENHAUS 1.OG-3.OG

Bodenbelag	1 cm
Anhydritunterlagsboden	6 cm
Trittschalldämmung (TTS)	2 cm
EPS 30	5 cm
Stahlbeton	26 cm
Weissputz	1 cm

BODENAUFBAU TREPPENHAUS ATTIKA

Bodenbelag	1 cm
Anhydritunterlagsboden	6 cm
Trittschalldämmung (TTS)	2 cm
EPS 30	6 cm
Leichtbeton	15 cm
Stahlbeton	26 cm
Weissputz	1 cm

AUSSENWAND AUFBAU EG-ATTIKA

Weissputz	1 cm
Backstein	15 cm
Mineralwolle mit Metallunterkonstruktion	18 cm
Hinterlüftung	3 cm
H6 Trägerplatte	13 mm
Verputz	7 mm

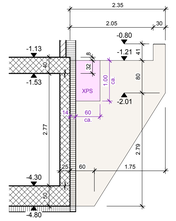

DETAIL a - KONSOLE 1:50

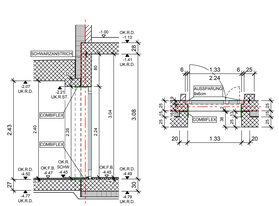

DETAIL b - HAUSEINGANG C S/W 1:50

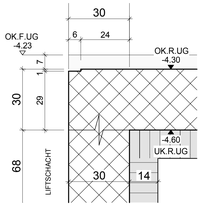

DETAIL c - SCHWELLE LIFTSCHACHT 1:10

SCHLEUSE 1 U00

OK.R.O.	-4.58	-1.41
OK.F.B.	-4.62	3.170 m

BF= 14.1 m²
B= Hartbeton gestr.
W=Anstrich
D= Anstrich

ERSCHLIESSUNG U01

OK.R.O.	-4.23	-1.41
OK.F.B.	-4.30	2.810 m

BF= 26.5 m²
B= Keramik
W=Abrieb
D= Weissputz

ABWART U02

OK.R.O.	-4.26	-1.41
OK.F.B.	-4.30	2.850 m

BF= 8.6 m²
B= Überzug unbeheizt
W=Anstrich
D= Anstrich

ELEKTRO U03

OK.R.O.	-4.26	-1.41
OK.F.B.	-4.30	2.850 m

BF= 6.1 m²
B= Überzug unbeheizt
W=Anstrich
D= Anstrich

TECHNIK U04

OK.R.O.	-4.45	-1.41
OK.F.B.	-4.49	3.040 m

BF= 19.4 m²
B= Überzug unbeheizt
W=Anstrich
D= Anstrich

SCHLEUSE 2 U05

OK.R.O.	-4.45	-1.41
OK.F.B.	-4.49	3.040 m

BF= 10.9 m²
B= Überzug gestr.
W=Anstrich
D= Anstrich

DISPO 2 U06

OK.R.O.	-4.58	-1.41
OK.F.B.	-4.62	3.170 m

BF= 12.6 m²
B= Hartbeton gestr.
W=Anstrich
D= Anstrich

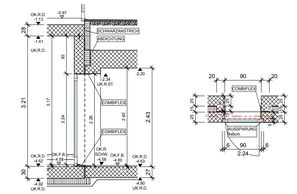

DETAIL d - HAUSEINGANG C N/O 1:50

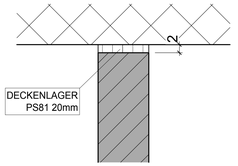

DECKENLAGER 1:5

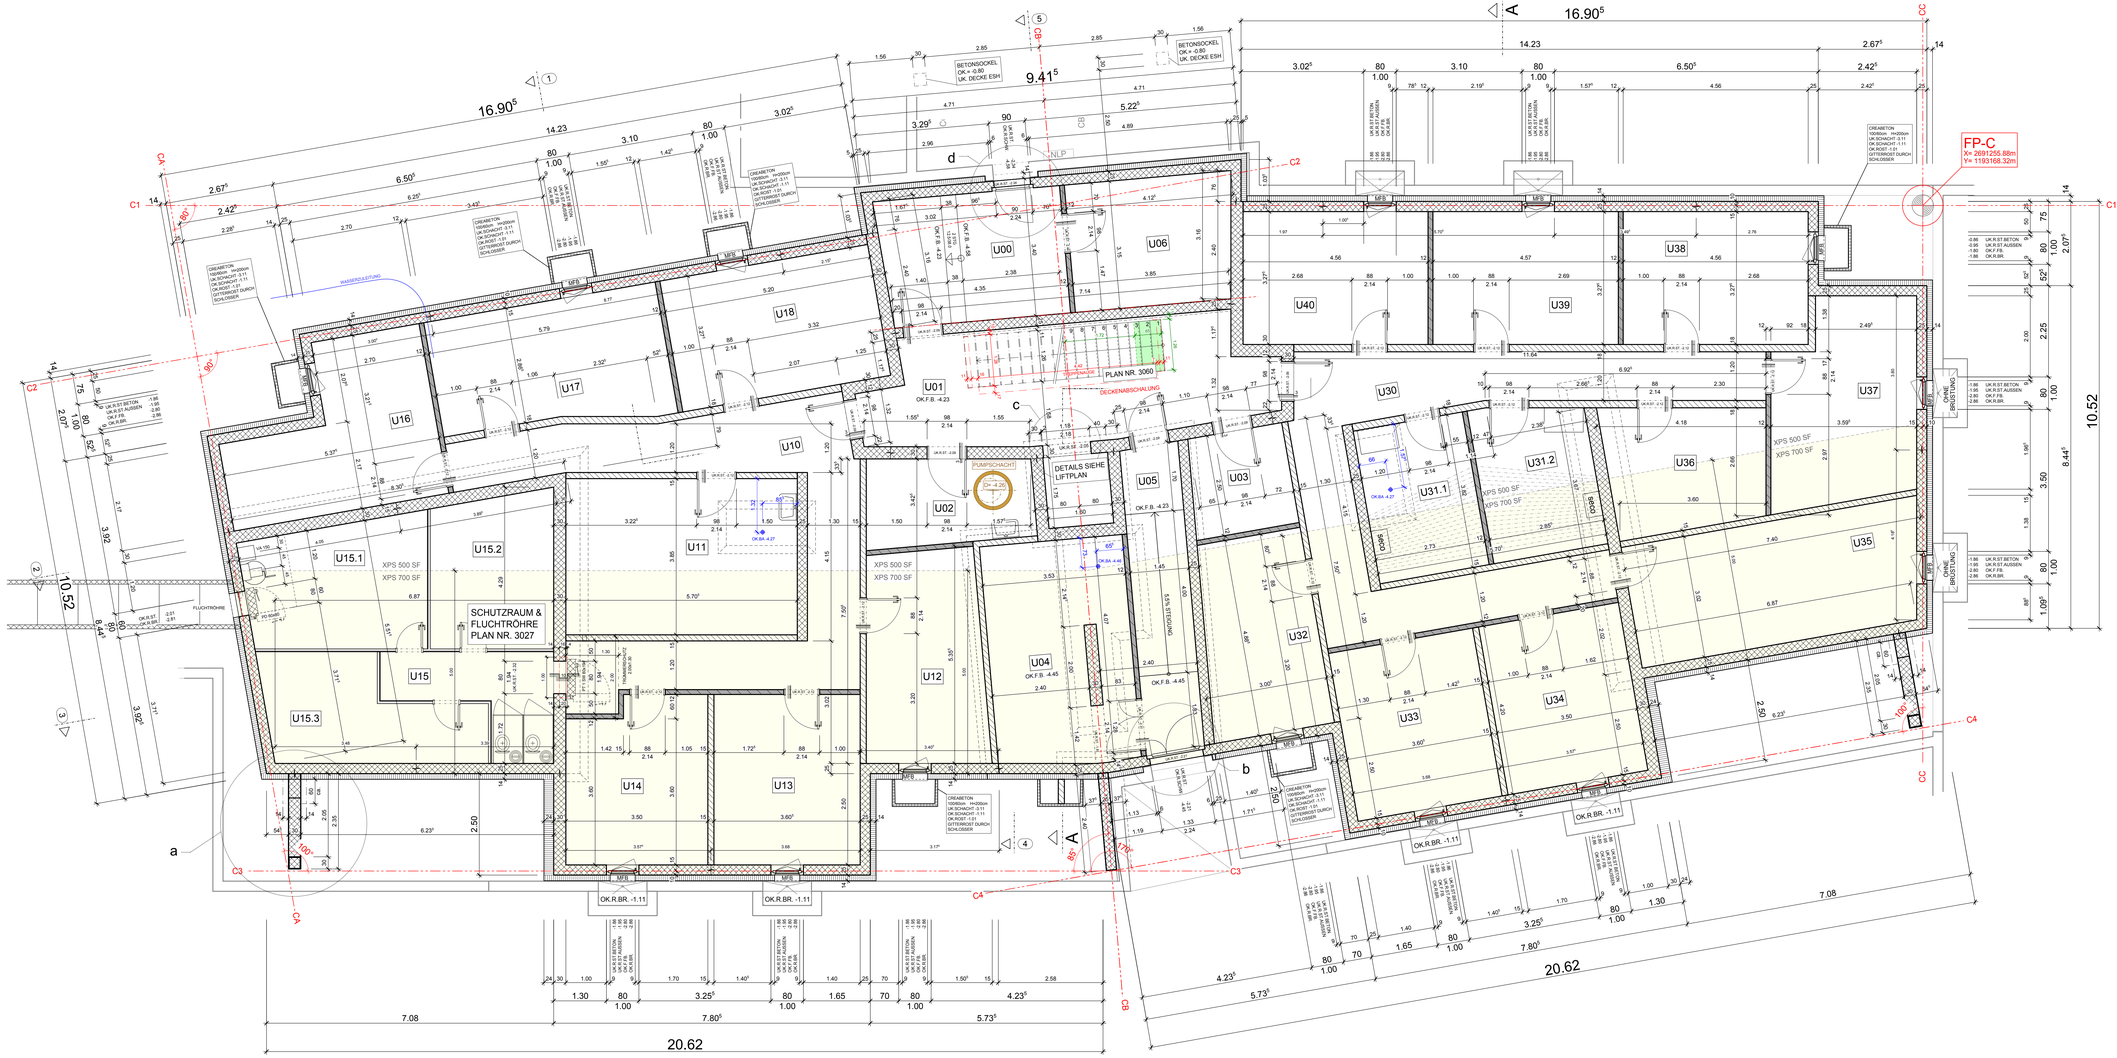

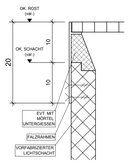

LICHTSCHACHT 1:5 (VORFABRIZIERT)

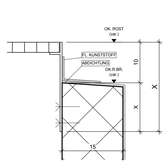

LICHTSCHACHT 1:5 (BETONIERT AN ESH)

SCHUTZRAUM
44.07 m²

VORPLATZ U15

OK.R.O.	-4.26	-1.53
OK.F.B.	-4.30	2.730 m

BF= 7.5 m²
B= Überzug unbeheizt
W=Anstrich
D= Anstrich

KELLER C.3OG.2 U15.1

OK.R.O.	-4.26	-1.53
OK.F.B.	-4.30	2.730 m

BF= 13.6 m²
B= Überzug unbeheizt
W=Anstrich
D= Anstrich

KELLER C.2OG.2 U15.2

OK.R.O.	-4.26	-1.53
OK.F.B.	-4.30	2.730 m

BF= 11.3 m²
B= Überzug unbeheizt
W=Anstrich
D= Anstrich

KELLER C.1OG.2 U15.3

OK.R.O.	-4.26	-1.53
OK.F.B.	-4.30	2.730 m

BF= 11.6 m²
B= Überzug unbeheizt
W=Anstrich
D= Anstrich

KELLER C.ATT.1 U16

OK.R.O.	-4.26	-1.41
OK.F.B.	-4.30	2.850 m

BF= 17.3 m²
B= Überzug unbeheizt
W=Roh
D= Roh

KELLER C.3OG.1 U17

OK.R.O.	-4.26	-1.41
OK.F.B.	-4.30	2.850 m

BF= 17.3 m²
B= Überzug unbeheizt
W=Roh
D= Roh

KELLER C.2OG.1 U18

OK.R.O.	-4.26	-1.41
OK.F.B.	-4.30	2.850 m

BF= 17.0 m²
B= Überzug unbeheizt
W=Roh
D= Roh

GANG U30

OK.R.O.	-4.26	-1.41
OK.F.B.	-4.30	2.850 m

BF= 30.1 m²
B= Überzug gestr.
W=Anstrich
D= Anstrich

TROCKNEN U31.1

OK.R.O.	-4.26	-1.41
OK.F.B.	-4.30	2.850 m

BF= 10.4 m²
B= Keramik
W=Anstrich
D= Anstrich

TROCKNEN U31.2

OK.R.O.	-4.26	-1.41
OK.F.B.	-4.30	2.850 m

BF= 10.4 m²
B= Keramik
W=Anstrich
D= Anstrich

KELLER C.EG.3 U32

OK.R.O.	-4.26	-1.41
OK.F.B.	-4.30	2.850 m

BF= 13.6 m²
B= Überzug unbeheizt
W=Roh
D= Roh

KELLER C.1OG.3 U33

OK.R.O.	-4.26	-1.41
OK.F.B.	-4.30	2.850 m

BF= 15.1 m²
B= Überzug unbeheizt
W=Roh
D= Roh

KELLER C.1OG.4 U34

OK.R.O.	-4.26	-1.41
OK.F.B.	-4.30	2.850 m

BF= 14.7 m²
B= Überzug unbeheizt
W=Roh
D= Roh

KELLER C.EG.4 U35

OK.R.O.	-4.26	-1.41
OK.F.B.	-4.30	2.850 m

BF= 21.5 m²
B= Überzug unbeheizt
W=Roh
D= Roh

KELLER C.2OG.3 U36

OK.R.O.	-4.26	-1.41
OK.F.B.	-4.30	2.850 m

BF= 11.7 m²
B= Überzug unbeheizt
W=Roh
D= Roh

KELLER C.ATT.2 U37

OK.R.O.	-4.26	-1.41
OK.F.B.	-4.30	2.850 m

BF= 16.8 m²
B= Überzug unbeheizt
W=Roh
D= Roh

KELLER C.2OG.4 U38

OK.R.O.	-4.26	-1.41
OK.F.B.	-4.30	2.850 m

BF= 14.9 m²
B= Überzug unbeheizt
W=Roh
D= Roh

KELLER C.3OG.4 U39

OK.R.O.	-4.26	-1.41
OK.F.B.	-4.30	2.850 m

BF= 15.0 m²
B= Überzug unbeheizt
W=Roh
D= Roh

KELLER C.3OG.3 U40

OK.R.O.	-4.26	-1.41
OK.F.B.	-4.30	2.850 m

BF= 14.9 m²
B= Überzug unbeheizt
W=Roh
D= Roh